


PLANTA BAIXA 2º PAVIMENTO | AS BUILT

Escala | 1/75

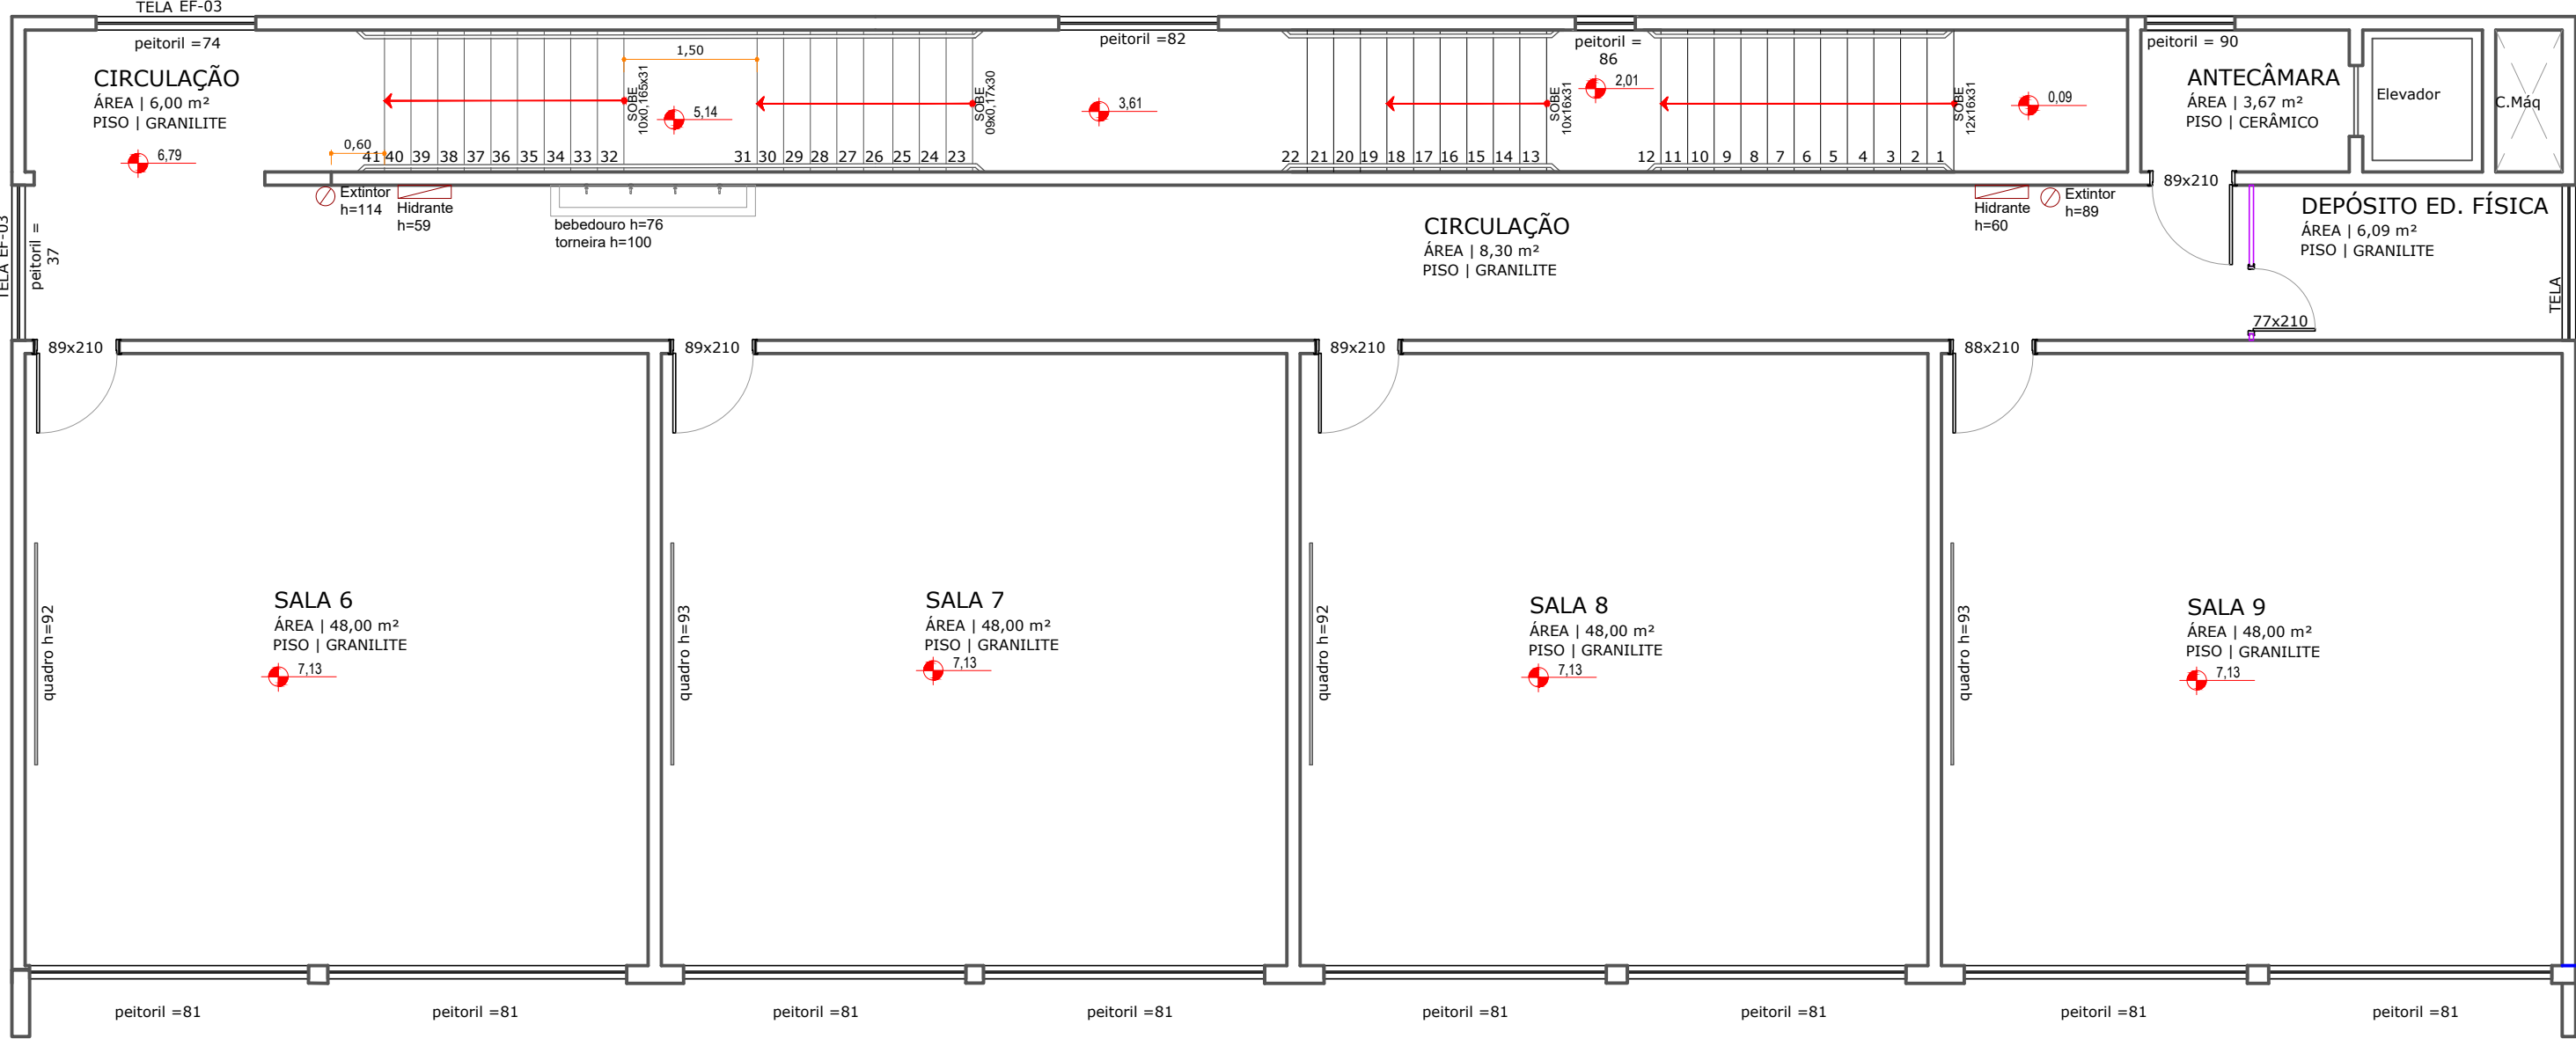

PLANTA BAIXA 3º PAVIMENTO | AS BUILT


Escala | 1/75

LEGENDA	
	PAREDE EXISTENTE
	ITENS A DEMOLIR
	PAREDE A CONSTRUIR
	DIVISÓRIA

NOTAS	
- AS MEDIDAS DAS ALTURAS (H) DOS QUADROS NEGROS (LOUSAS) REFEREM-SE A MEDIDA DO PISO ACABADO ATÉ O INÍCIO DA PARTE POSSÍVEL DE SE ESCRIVER COM O GIZ;	
- TODOS OS DEPÓSITOS SÃO DE USO DE ÁREA RESTRITA;	

R00	ENTREGA PROJETO EXECUTIVO	21.02.2020	THAIS BRAND
Revisão	Modificação	Data	Desenho

APROVAÇÕES

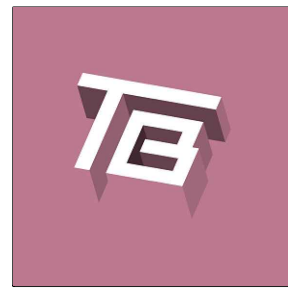

TB ARQUITETURA E PROJETOS

tbproj@projetos@gmail.com
(47) 99626-3344

RESPONSÁVEL TÉCNICO
THAIS DA SILVA BRAND
Arquiteta e Urbanista
CAU/SC A50576-5

PROPRIETÁRIO
MUNICÍPIO DE ITAPEVI
CNPJ: 46.523.031/0001-28

EDIFICAÇÃO
EDUCACIONAL | CEMED JOSSEI TODA

LOCALIZAÇÃO
RUA COLORADO, 116 | VILA SANTA RITA | ITAPEVI/SP

PROJETO
ARQUITETÔNICO

ETAPA
EXECUTIVO

CONTEÚDO
**PLANTA BAIXA 2º E 3º PAVIMENTO
AS BUILT**

FOLHA
ARQ-002

DATA FEVEREIRO/2020	ESCALA INDICADA	DESENHO ALBERTO	ARQUIVO CemedJosseiToda.002.ARG.EX.R00_PlantaBaixa2ºe3ºPvc.Asbuilt
------------------------	--------------------	--------------------	---