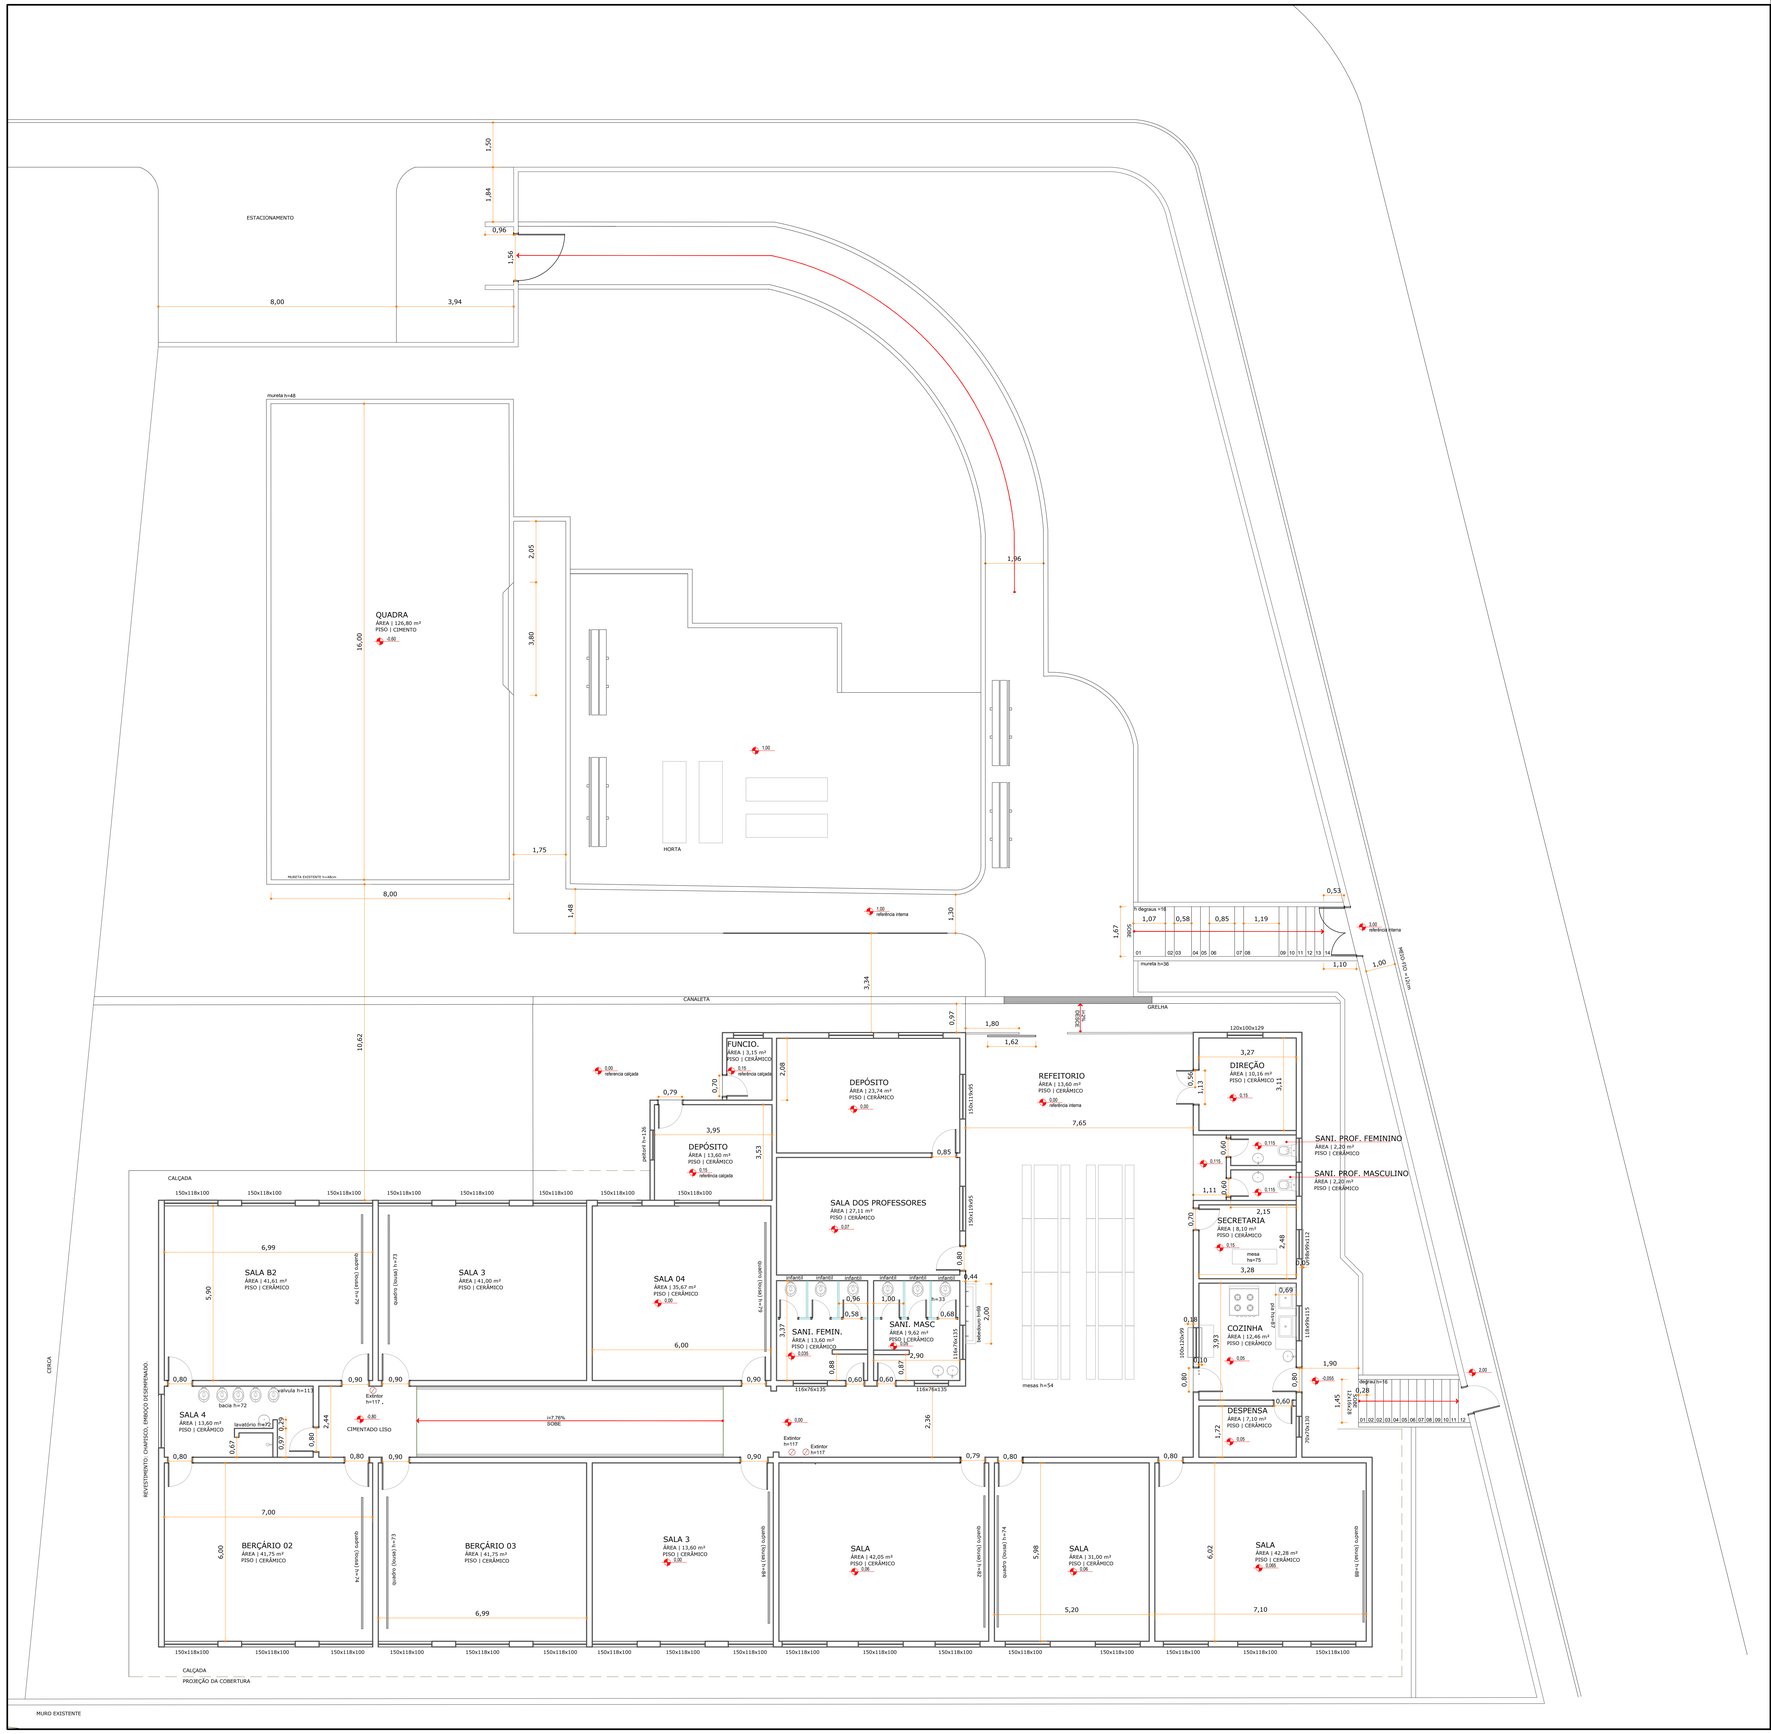

LEGENDA

	PAREDE EXISTENTE
	ITENS A DEMOLIR
	PAREDE A CONSTRUIR
	DIVISÓRIA

NOTAS

- AS COTAS DE NÍVEIS FORAM RETIRADAS ATRAVÉS DE LEVANTAMENTO "IN LOCO" COM TRENA ELETRÔNICA, PORÉM SE FAZ NECESSÁRIO REALIZAR PELA EMPRESA EXECUTORA DA OBRA, LEVANTAMENTO TOPOGRÁFICO PARA CONFERÊNCIA DOS NÍVEIS.
- AS MEDIDAS DAS ALTURAS (h) DOS QUADROS NEGROS (LOUSAS) REFEREM-SE A MEDIDA DO PISO ACABADO ATÉ O INÍCIO DA PARTE POSSÍVEL DE SE ESCREVER COM O GIZ;
- TODOS OS DEPÓSITOS SÃO DE USO DE ÁREA RESTRITA;

O LEVANTAMENTO ARQUITETÔNICO (As Built) DESTA ESCOLA FOI REALIZADA EM 22.10.2019

Revisão		Data	Desenho
R00	EMISSÃO INICIAL	25.04.2020	ALBERTO
Revisão	Modificação	Data	Desenho

APROVAÇÕES

TB ARQUITETURA E PROJETOS
tbengprojetos@gmail.com
(47) 99404 3344

RESPONSÁVEL TÉCNICO
THAIS DA SILVA BRANDI
Arquiteta e Urbanista
CAU/SC A39576-5

PROPRIETÁRIO
MUNICÍPIO DE ITAPEVI
CNPJ: 46.523.031/0001-28

EDIFICAÇÃO
EDUCACIONAL | CEMEB CECILIA BELLI

LOCALIZAÇÃO
RUA BENEDITO CORRÊA, 05 |JARDIM PORTELA | ITAPEVI/SP

PROJETO
ARQUITETÔNICO

ETAPA
EXECUTIVO

CONTEÚDO
PLANTA BAIXA
AS BUILT

PRANCHA
ARQ-01/06

DATA	ESCALA	DESENHO	ARQUIVO
ABRIL/2020	INDICADA	ALBERTO	CemebCeciliaBelli.001.ARQ.EX.R00_PlantaBaixa.AsBuilt