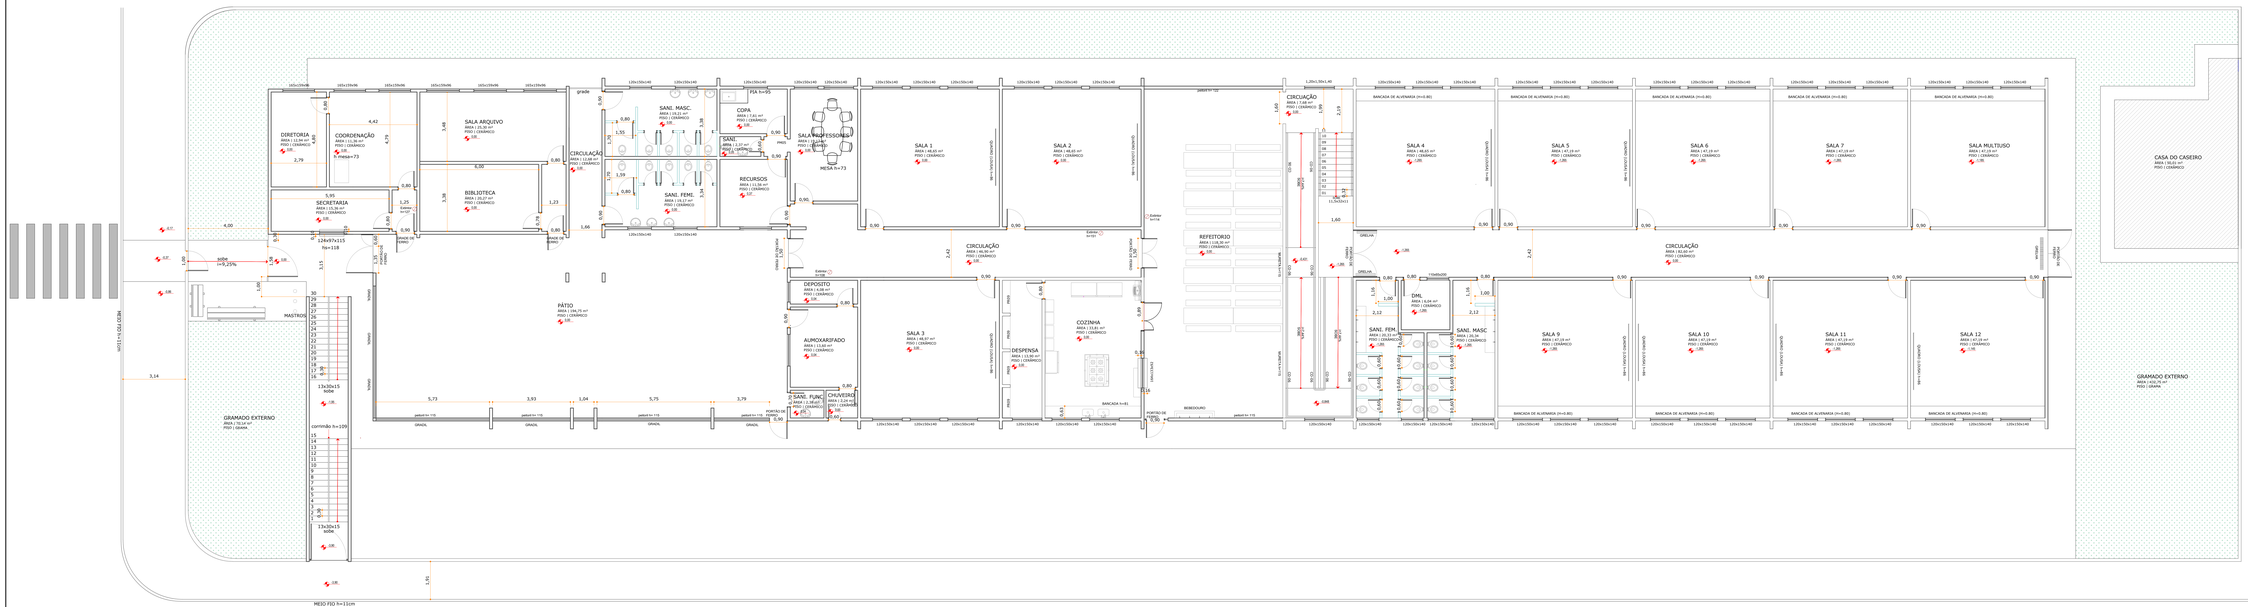

LEGENDA	
	PAREDE EXISTENTE

NOTAS

- AS COTAS DE NÍVEIS FORAM RETIRADAS ATRAVÉS DE LEVANTAMENTO "IN LOCO" COM TRENA ELETRÔNICA, PORÉM DA FAZ NECESSÁRIO REALIZAR FOLA DE LEVANTAMENTO PLANIALTIMÉTRICO PARA CONFERÊNCIA DE TODAS AS COTAS.

REV.	EMISSÃO INICIAL		ALBERTO
Revisão	Modificação	Data	Desenho

APROVAÇÕES

TB ARQUITETURA E PROJETOS
tbarquiteturaeprojetos@gmail.com

RESPONSÁVEL TÉCNICO
THAÍS DA SILVA BRAVO
Arquiteta e Urbanista
CAU/BR: A1004-8

PROPRIETÁRIO
MUNICÍPIO DE ITAPEVI
CNPJ/: 46.523.031/0001-28

EMPREENDIMENTO
EDUCACIONAL | CEMEB MAESTRO HEITOR VILLA LOBOS

ENDEREÇO
RUA DOS PARABANOS, 240 / PARQUE SUBURBANO / ITAPEVI/SP

RESPONSÁVEL TÉCNICO
ARQUITETÔNICO

FASE
EXECUTIVO

CONTEÚDO
PLANTA BAIXA
AS BUILT

PRANCHA
ARQ-01/06

DATA	ESCALA	DESENHO	ARQUIVO
MAIO/2020	1:50/1:25	ALBERTO	Cemeb#Pab_obras.Rvt_ARQ.EX_R00_Planta Baixa.Autocad