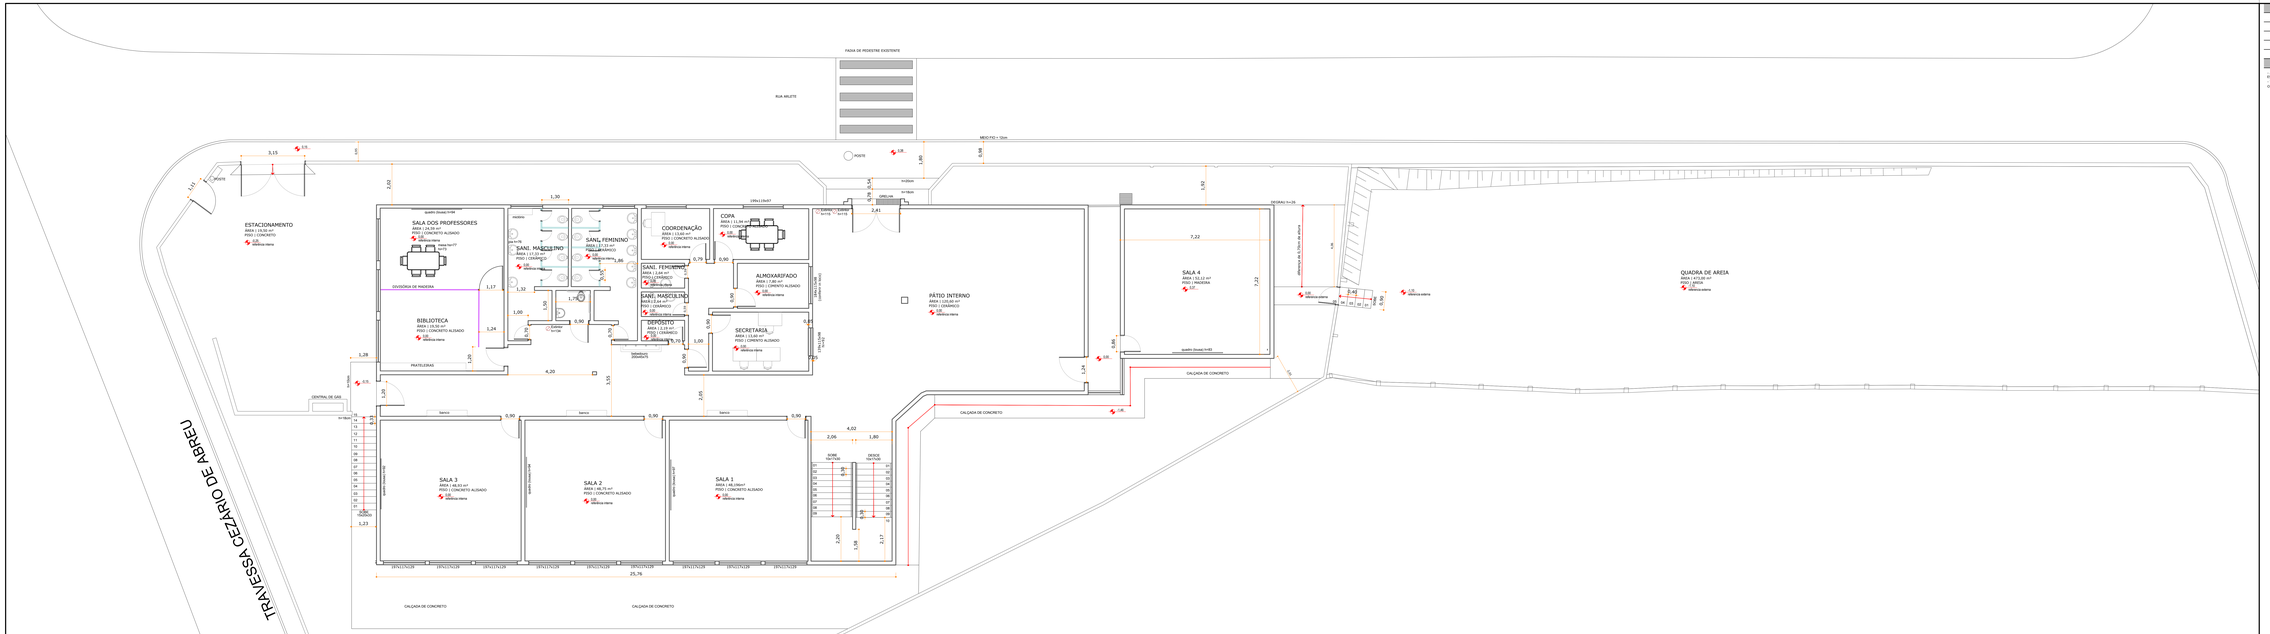

PLANTA BAIXA PAVIMENTO TÉRREO | AS BUILT

Escala | 1/75

LEGENDA	
	PAREDE EXISTENTE
	ITEM A SERUM
	PAREDE A CONSTRUIR
	DIVISÓRIA

NOTAS

- AS MEDIDAS DAS ALTURAS DO DOIS QUARTOS MEIOS (LOUSAS) REFEREM-SE A MEDIDA DO PISO ACABADO ATÉ O INÍCIO DA PARTE POSSÍVEL DE SE ENCAIXAR O FORRO
- TODOS OS DAPOSITOS SÃO DE USO DE ÁGUA RACIONTAL
O LEVANTAMENTO ARQUITETÔNICO (As Built) DESTA ESCOLA FOI REALIZADA EM 24.10.2019

Rev.	Modificação	Data	Desenho
R00	EMISSÃO INICIAL	29.04.2020	THAIS BRANDI

APROVAÇÕES

TB ARQUITETURA E PROJETOS
thaisarquitetaegmail.com
(47) 99424 3844

RESPONSÁVEL TÉCNICO
THAIS DA SILVA BRANDI
ARQUITETA E URBANISTA
CAU/SC A-29754-2

PROPRIETÁRIO
MUNICÍPIO DE ITAPEVI
CNPJ/ 46.523.031/0001-28

EDIFICAÇÃO
EDUCACIONAL | CEMEB MAESTRO GILBERTO DE PINHO

LOCALIZAÇÃO
RUA ARLETE, 39 | VILA SÃO FRANCISCO | GLEBAS 1 A 3| ITAPEVI/SP

PROJETO: **ARQUITETÔNICO**

FASE: **EXECUTIVO**

CONTEÚDO
PLANTA BAIXA PAVIMENTO TÉRREO AS BUILT

PRANCHA
ARQ-01/13

ESCALA	DATA	CRIADO	ARQUIVO
1/75	ABRIL 2020	INDICADA	ALBERTO	CemebMaestroGilberto.001-ARQ.EX.R00_PlantaBaixaPavTerreo.AsBuilt