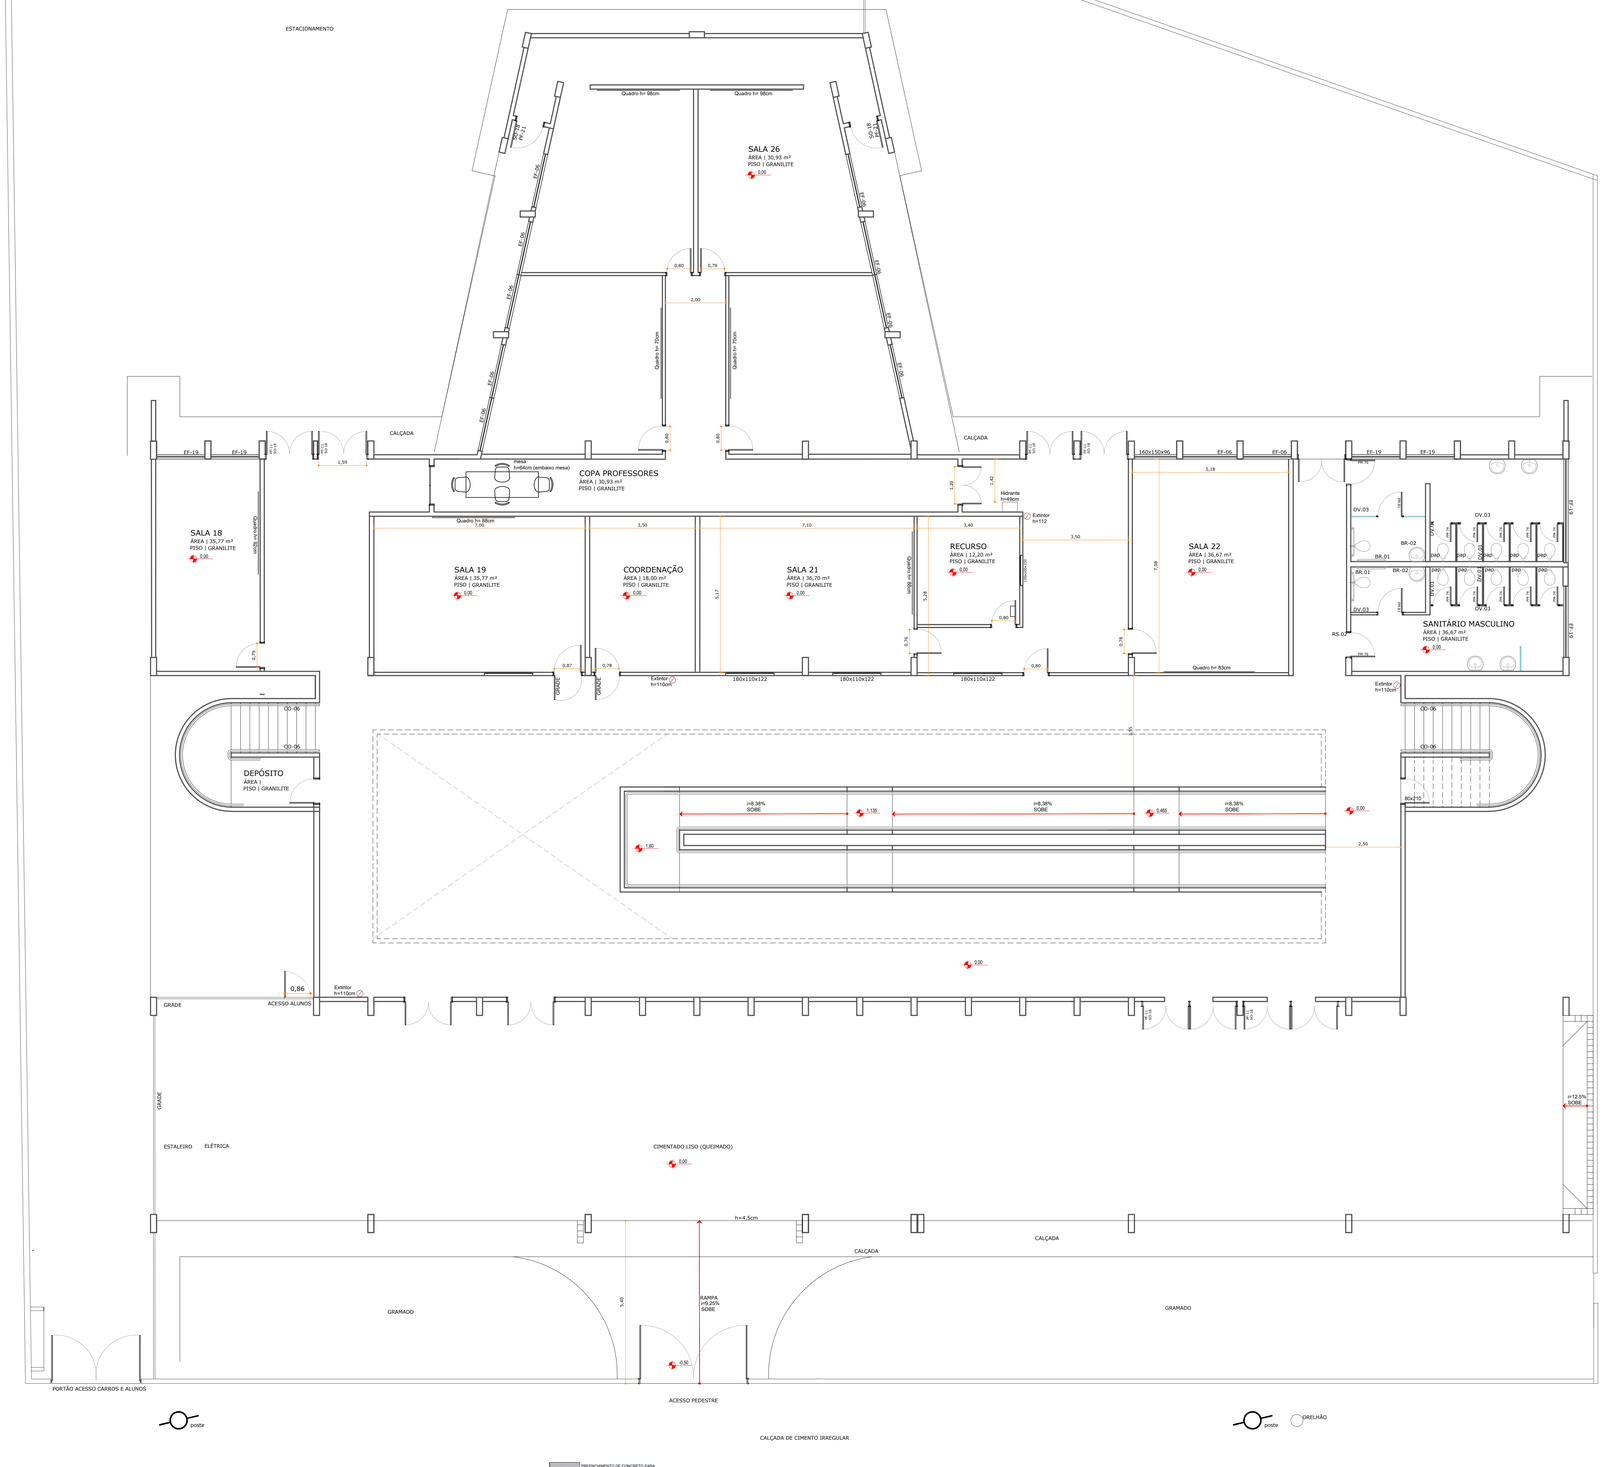

PLANTA BAIXA PAVIMENTO TÉRREO | AS BUILT

Escala | 1/75

LEGENDA	
	PAREDE EXISTENTE
	ITENS A DEMOLIR
	PAREDE A CONSTRUIR
	DIVISÓRIA

NOTAS

- O LEVANTAMENTO ARQUITETÔNICO (As Built) DESTA ESCOLA FOI REALIZADA EM 24.10.2019
- AS MEDIDAS DAS ALTURAS (N) DOS QUADROS NEGROS (LOUSAS) REFEREM-SE A MEDIDA DO PISO ACABADO ATÉ O INÍCIO DA PARTE POSSÍVEL DE SE ESCREVER COM O GIZ;
- TODOS OS DEPÓSITOS SÃO DE USO DE ÁREA RESTRITA;

Revisão	Modificação	Data	Desenho
R00	EMISSÃO INICIAL	31.03.2020	THAIS BRAND

APROVAÇÕES

TB ARQUITETURA E PROJETOS
tbengenharia@gmail.com
(47) 99626-3344

RESPONSÁVEL TÉCNICO
THAIS DA SILVA BRAND
Arquiteta e Urbanista
CAU/SC A20574-31

PROPRIETÁRIO
MUNICÍPIO DE ITAPEVI
CNPJ.: 46.523.031/0001-28

EDIFICAÇÃO
EDUCACIONAL | CEMED MONTEIRO LOBATO

LOCALIZAÇÃO
AVENIDA PEDRO PAULINO, 940 | CONJ. HABITACIONAL - ST. D | ITAPEVI/SP

PROJETO: **ARQUITETÔNICO**

ETAPA: **EXECUTIVO**

CONTEÚDO: **PLANTA BAIXA PAVIMENTO TÉRREO AS BUILT**

FOLHA: **ARQ-01/12**

DATA	ESCALA	DESENHO	ARQUIVO
MARÇO/2020	INDICADA	THAIS BRAND	CemedMonteiro.001.ARQ.EX.R00_PlantaBaixaPavTerreoAsBuilt